




Grundriss Kellergeschoss, aus Baugenehmigung 1964.

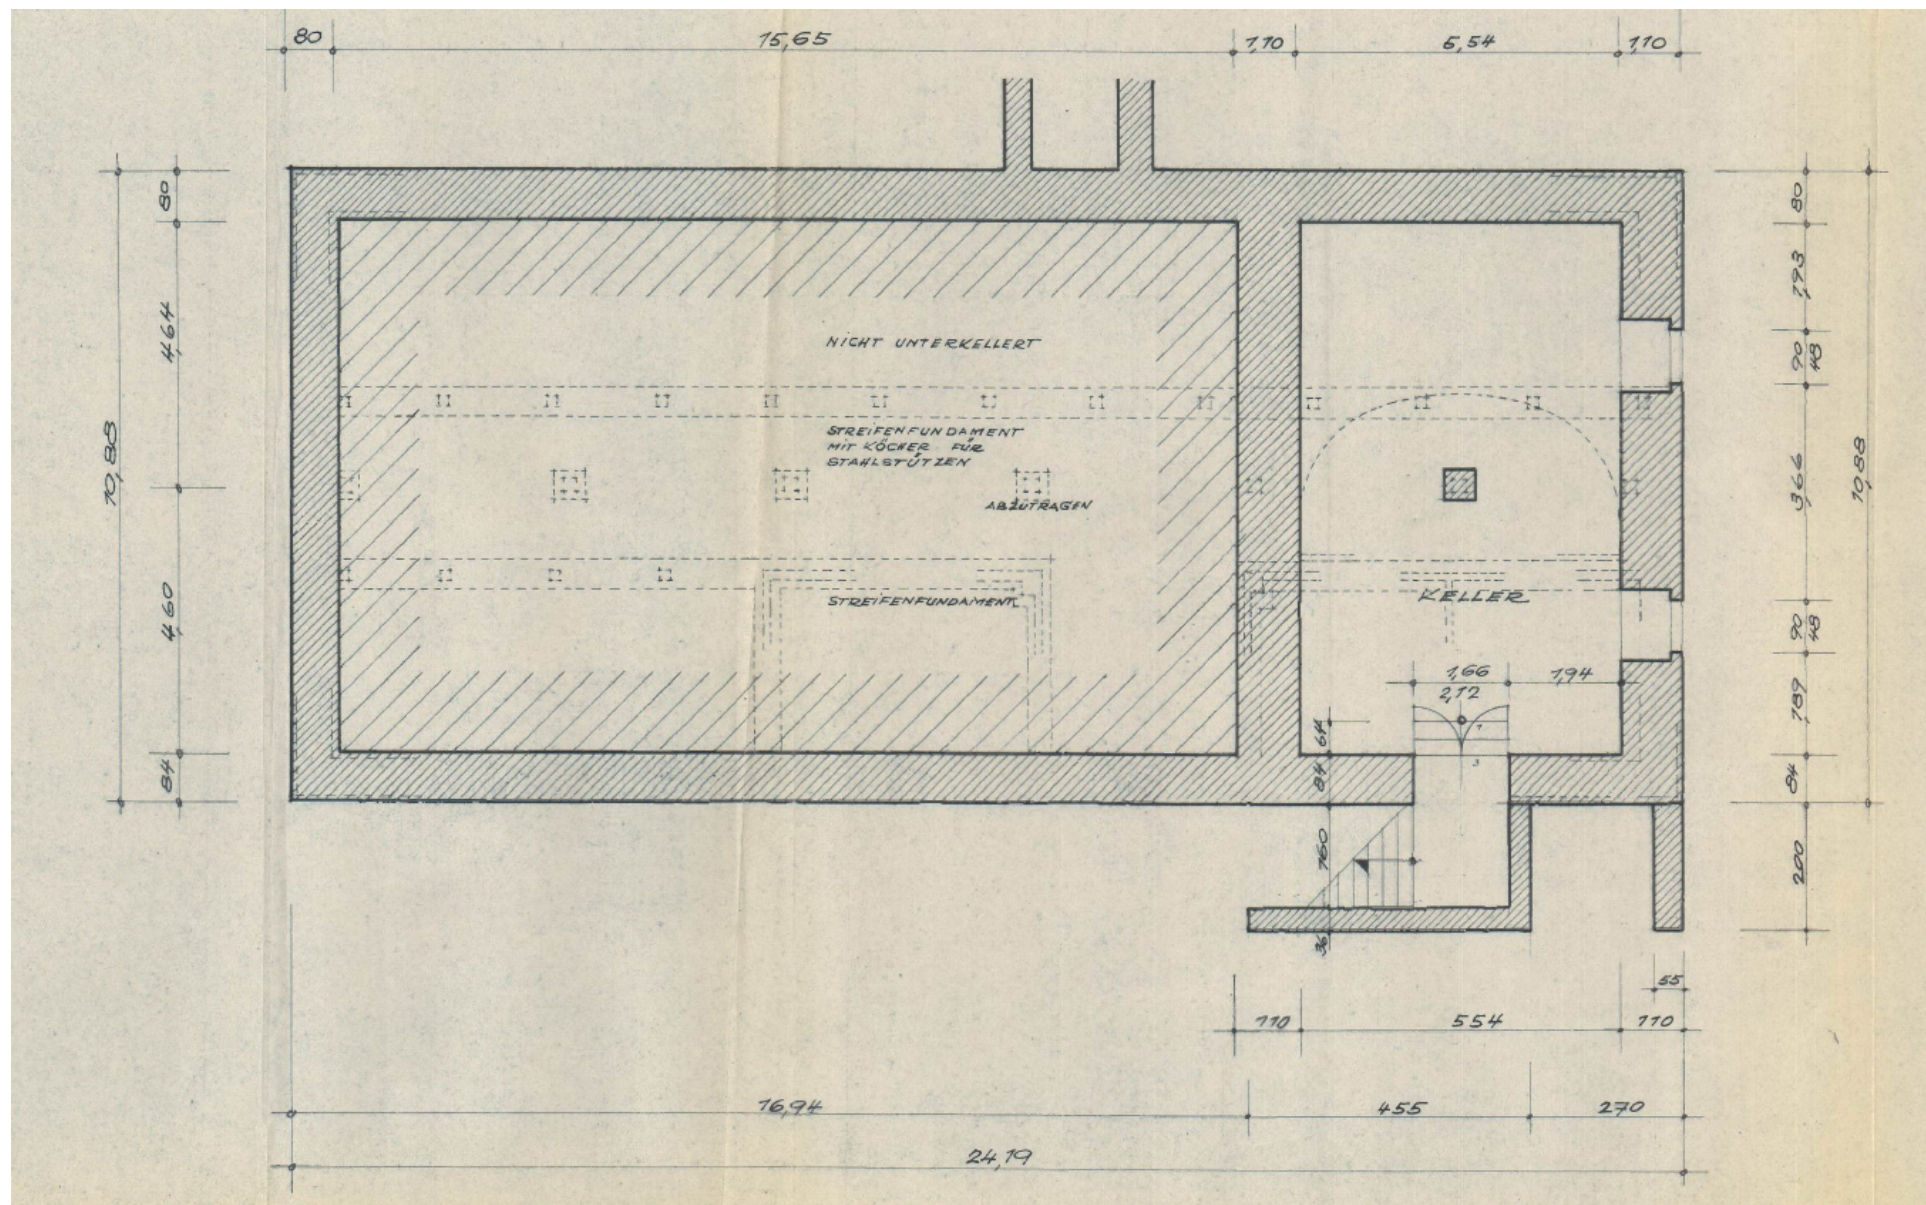


Grundriss Erdgeschoss, aus Baugenehmigung 1964.

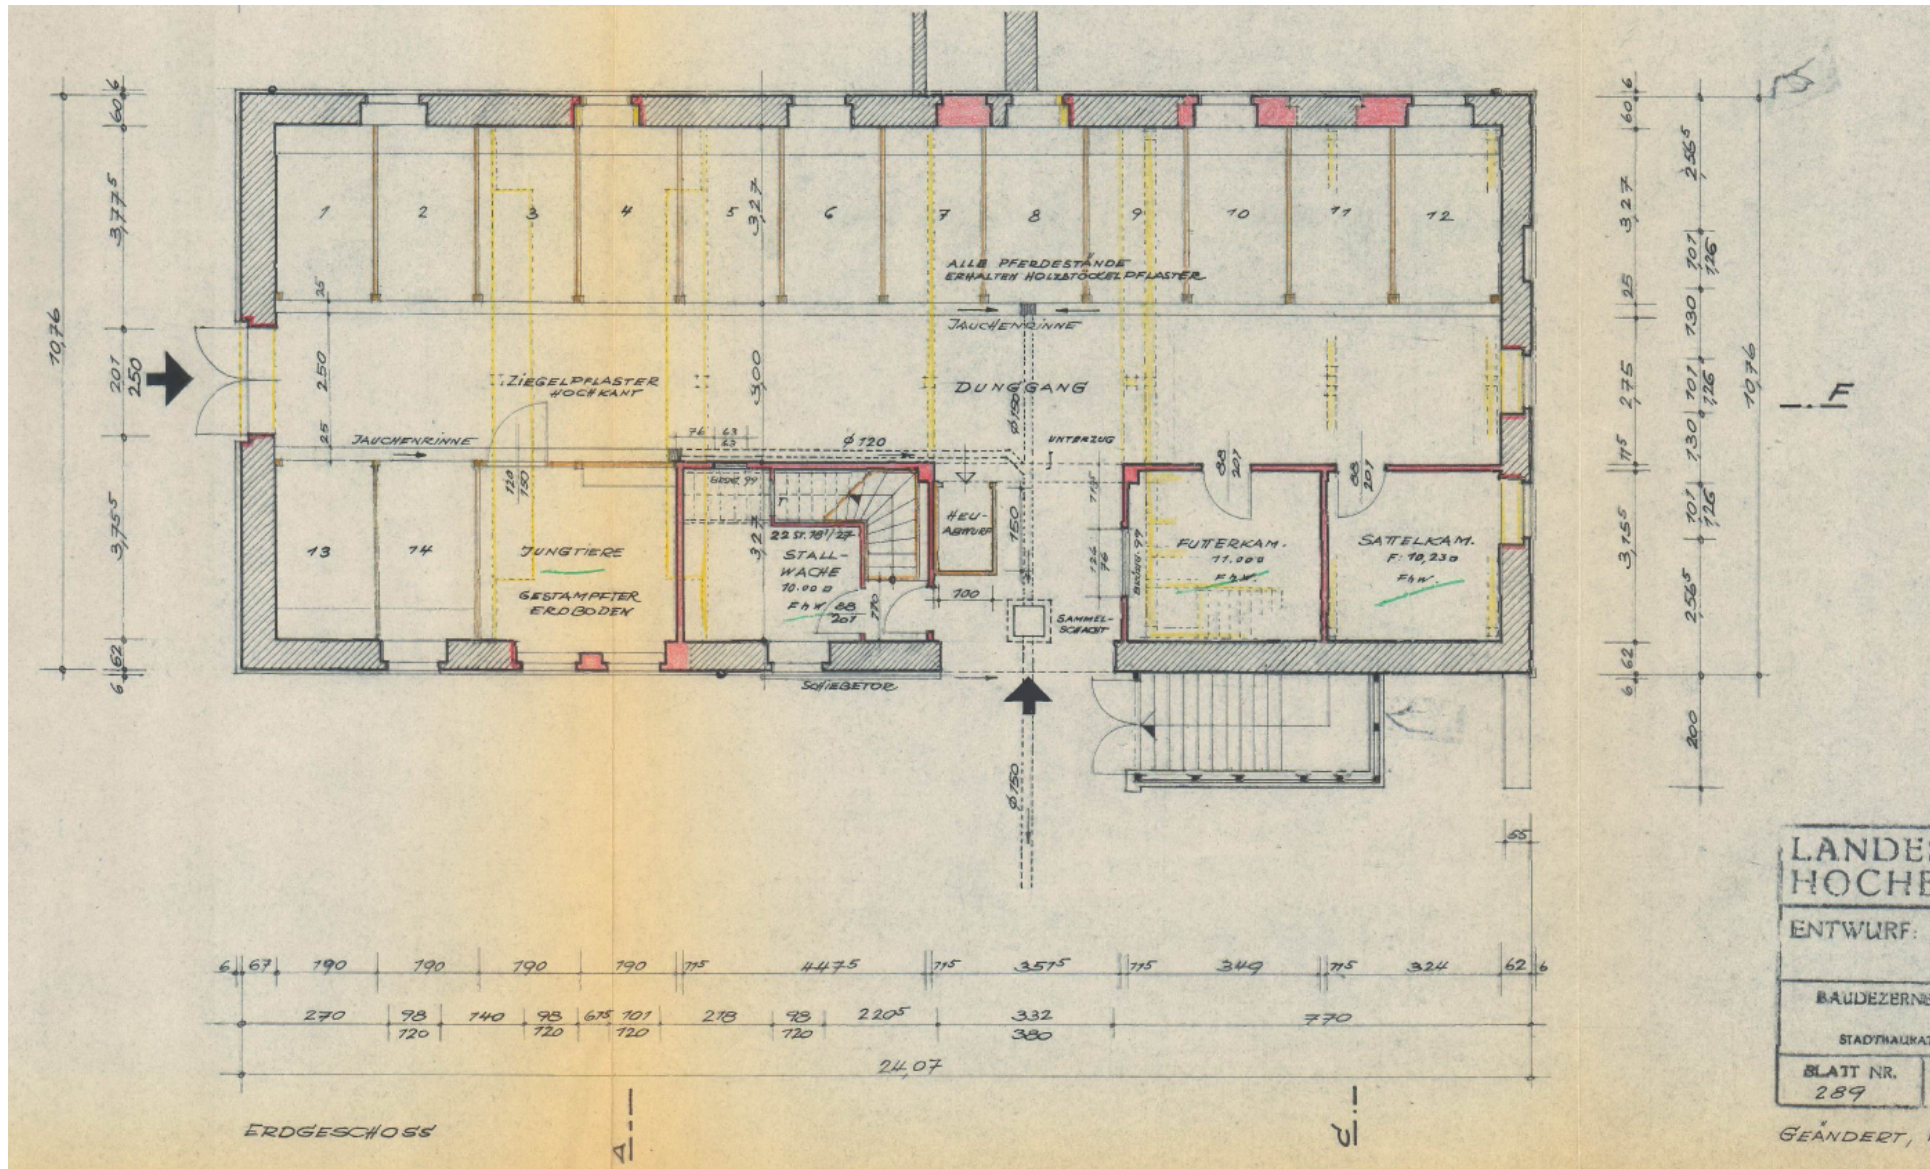

Ansicht West, aus Baugenehmigung 1964.

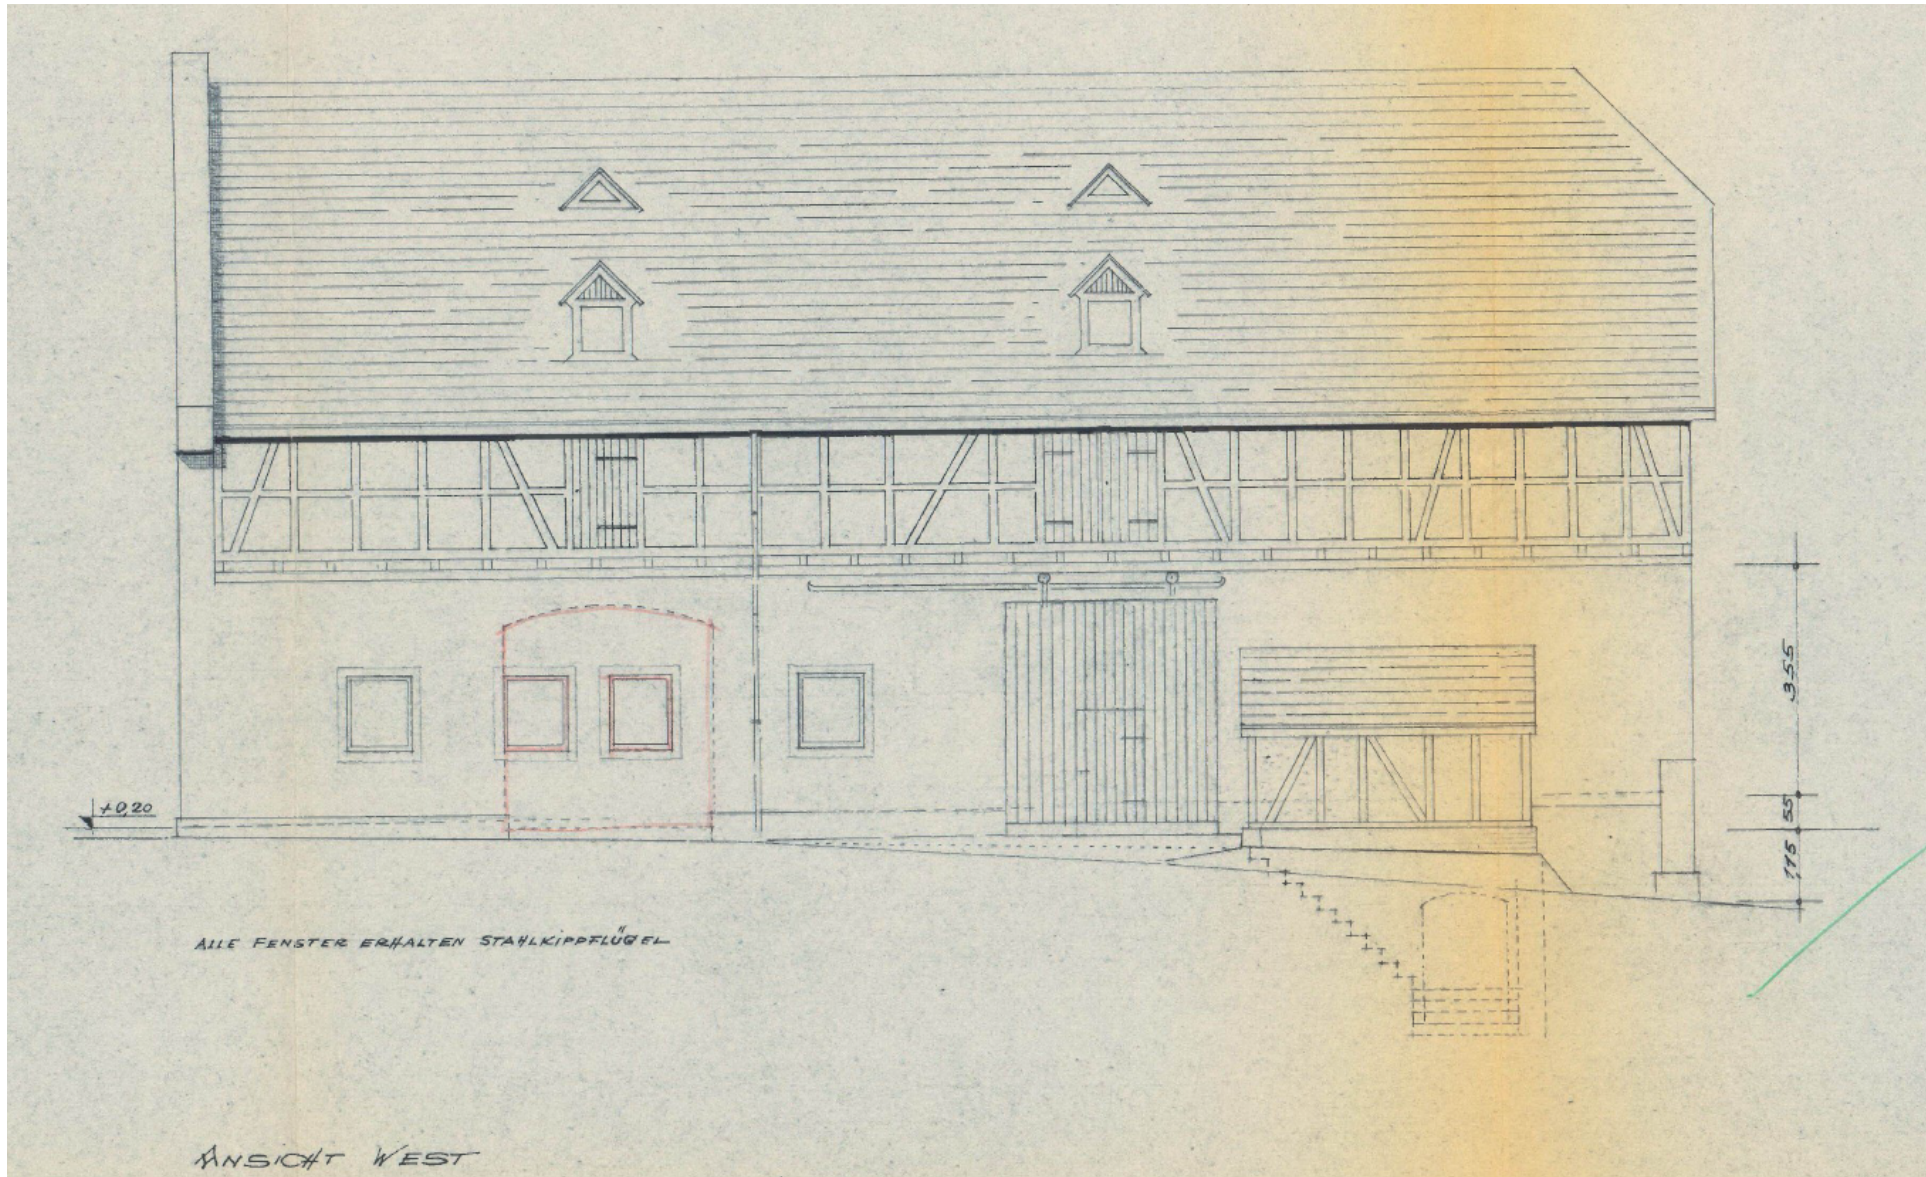

Ansicht Ost, aus Baugenehmigung 1964.

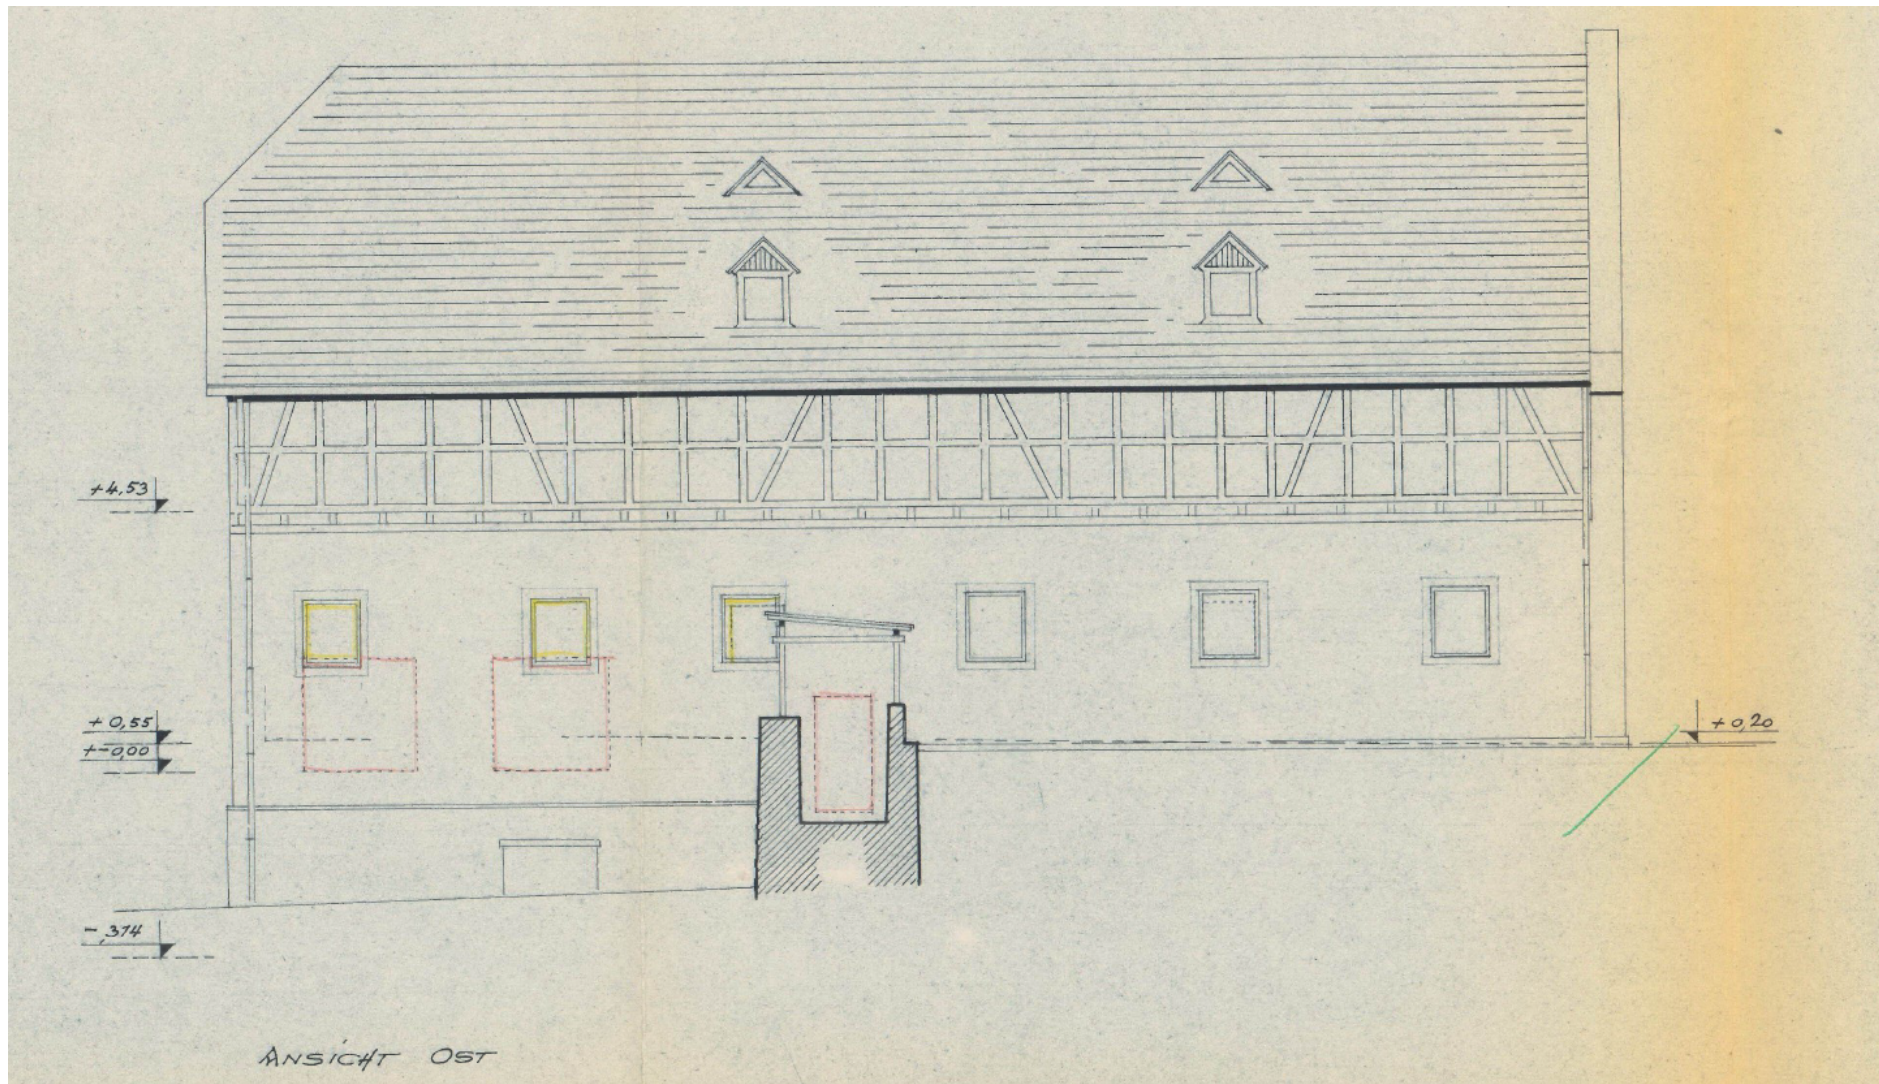

Schnitt Nord-Süd, aus Baugenehmigung 1964.

